



A4 210x297

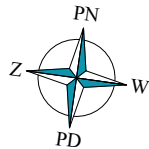

LOKALIZACJA KOMÓREK

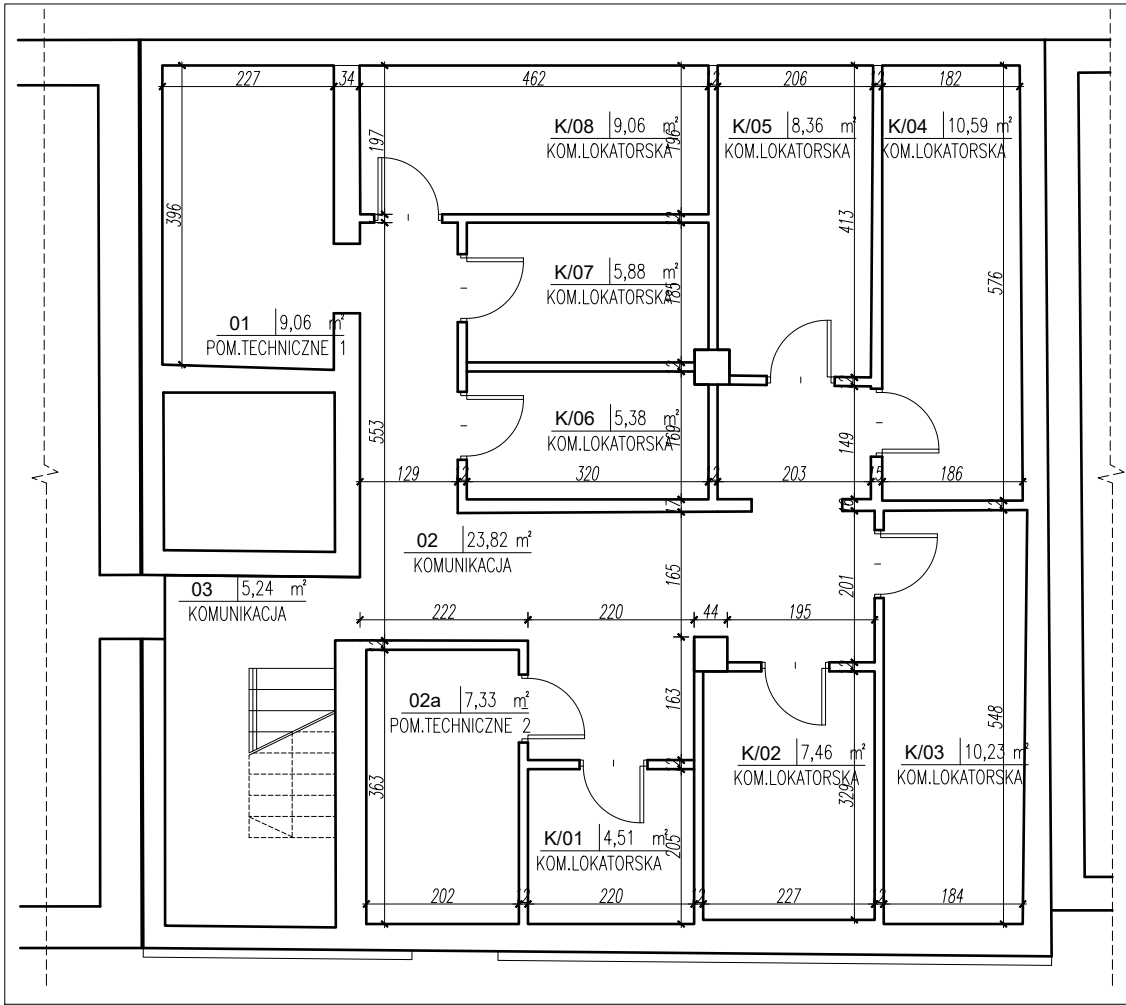

KOMÓRKI LOKATORSKIE		
K01	KOMÓRKA LOKATORSKA	4.51
K02	KOMÓRKA LOKATORSKA	7.46
K03	KOMÓRKA LOKATORSKA	10.23
K04	KOMÓRKA LOKATORSKA	10.59
K05	KOMÓRKA LOKATORSKA	8.36
K06	KOMÓRKA LOKATORSKA	5.38
K07	KOMÓRKA LOKATORSKA	5.88
K08	KOMÓRKA LOKATORSKA	9.06
		61.47
SUMA POW. UŻYTKOWEJ		106.92

Obiekt: BUDYNEK MIESZKALNY WIELORODZINNY
Ul. Zofii Kossak 2
59-220 Legnica
dz. nr 584/2 obr. 0015 Tarninów, m. Legnica

Chojnowska 76 IIp. pok. 4
59-220 Legnica
biuroarchimodus@gmail.com
ARCHIMODUS Pracownia Projektowa Ewa Kapela-Sychowicz


Tytuł rys: RZUT PIWNICY. KOMÓRKI LOKATORSKIE

Projektant: mgr inż. arch. Ewa Kapela-Sychowicz
uprawniona do projektowania bez ograniczeń
w specjalności architektonicznej - nr ew. 48/DSOKK/2011



Data: 2024.03.26
Skala: 1:100
Stadium: obmiar powykonawczy
Branża: architektura

A01

A4 210x297

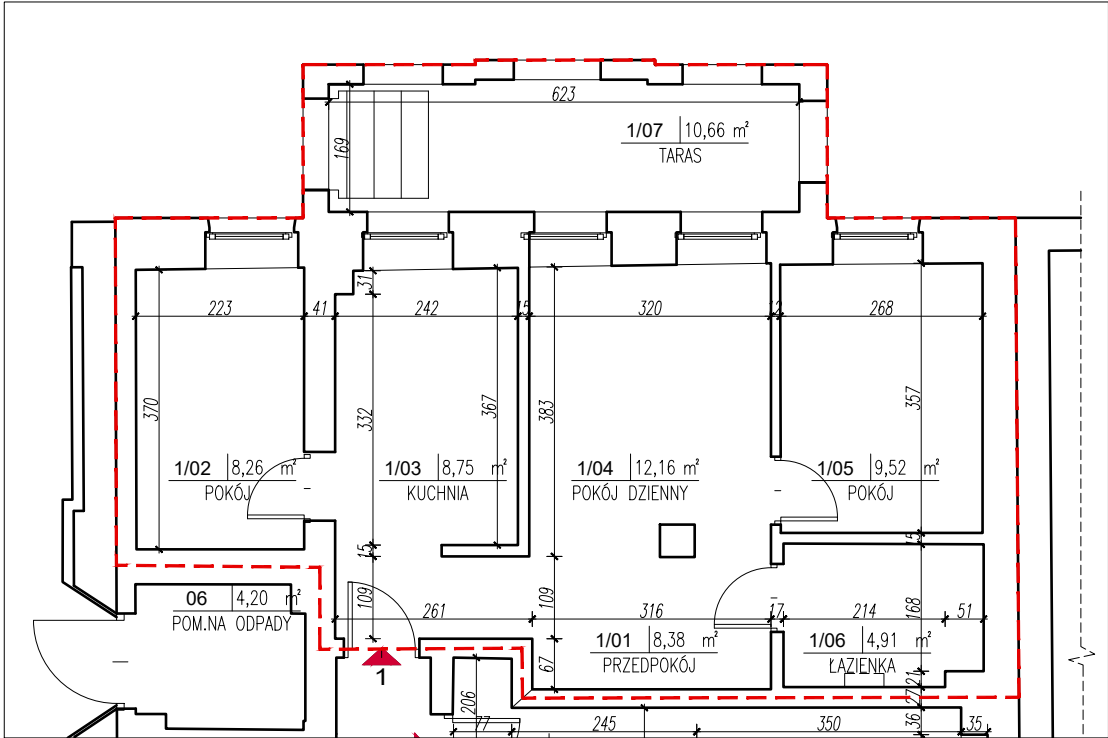

LOKALIZACJA MIESZKANIA

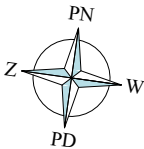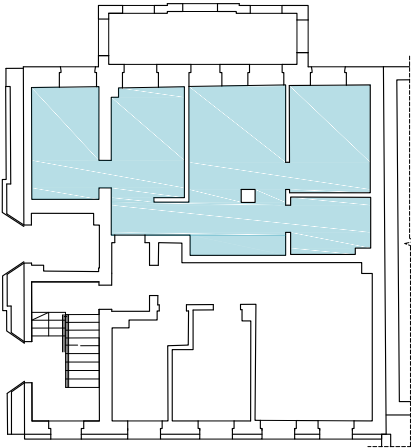

MIESZKANIE 1		
1/01	PRZEDPOKÓJ	8.38
1/02	POKÓJ	8.26
1/03	KUCHNIA	8.75
1/04	POKÓJ DZIENNY	12.16
1/05	POKÓJ	9.52
1/06	ŁAZIENKA	4.92
SUMA POW. UŻYTKOWEJ		51.99
1/07	TARAS	10.66

Obiekt: BUDYNEK MIESZKALNY WIELORODZINNY
Ul.Zofii Kossak 2
59-220 Legnica
dz. nr 584/2 obr. 0015 Tarninów, m.Legnica

Chojnowska 76 IIp. pok.4
59-220 Legnica
biuroarchimodus@gmail.com
ARCHIMODUS Pracownia Projektowa Ewa Kapela-Sychowicz

Tytuł rys: LOKAL NR 1-PARTER, 3 POKOJE


Projektant: mgr inż. arch. Ewa Kapela-Sychowicz
uprawniona do projektowania bez ograniczeń
w specjalności architektonicznej - nr ew. 48/DSOKK/2011

Data: 2024.03.26
Skala: 1:100



Stadium: obmiar powykonawczy
Branża: architektura

A02

A4 210x297

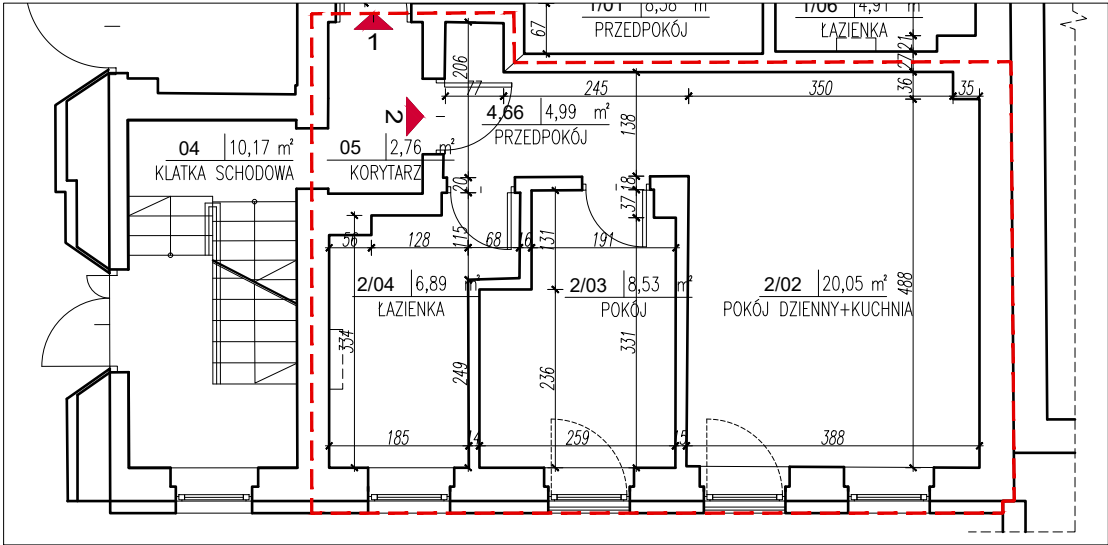


LOKALIZACJA MIESZKANIA

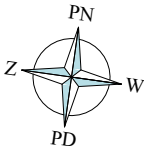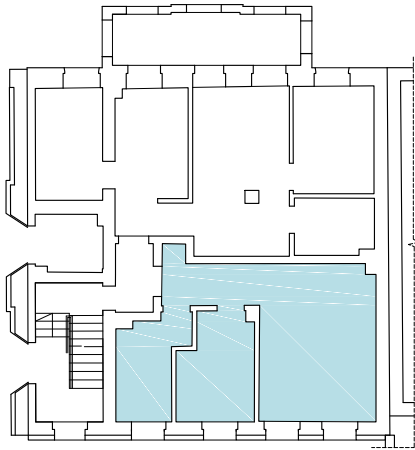



MIESZKANIE 2		
2/01	PRZEDPOKÓJ	4.99
2/02	POKÓJ DZIENNY Z KUCHNIĄ	20.05
2/03	POKÓJ	8.53
2/04	ŁAZIENKA	6.59
SUMA POW. UŻYTKOWEJ		40.16

Obiekt: BUDYNEK MIESZKALNY WIELORODZINNY Ul.Zofii Kossak 2 59-220 Legnica dz. nr 584/2 obr. 0015 Tarninów, m.Legnica		 Chojnowska 76 IIp. pok.4 59-220 Legnica biuroarchimodus@gmail.com ARCHIMODUS Pracownia Projektowa Ewa Kapela-Sychowicz	
Tytuł rys: LOKAL NR 2-PARTER, 2 POKOJE			
Projektant: mgr inż. arch. Ewa Kapela-Sychowicz uprawniona do projektowania bez ograniczeń w specjalności architektonicznej - nr ew. 48/DSOKK/2011		Data: 2024.03.26 Skala: 1:100	Stadium: obmiar powykonawczy Branża: architektura A03

A4 210x297

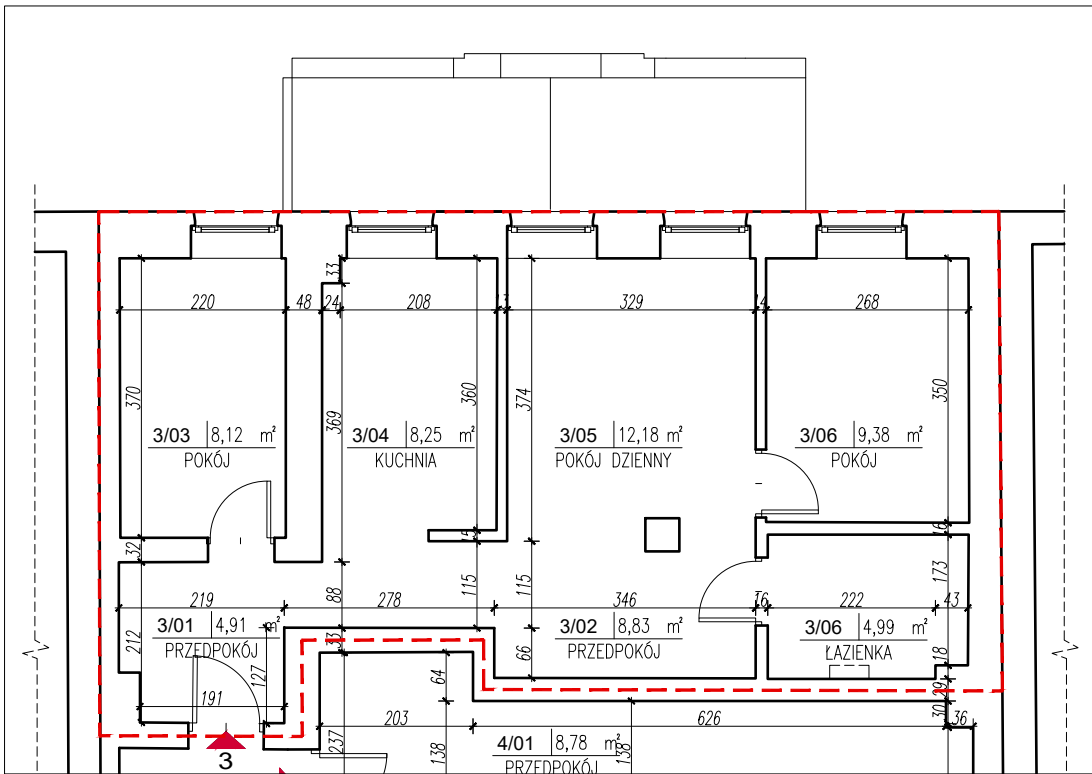

LOKALIZACJA MIESZKANIA

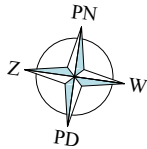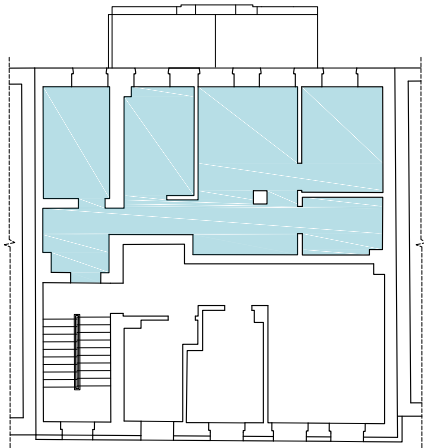

MIESZKANIE 3		
3/01	PRZEDPOKÓJ	4.91
3/02	PRZEDPOKÓJ	8.83
3/03	POKÓJ	8.12
3/04	KUCHNIA	8.25
3/05	POKÓJ DZIENNY	12.18
3/06	POKÓJ	9.38
3/07	ŁAZIENKA	4.99
SUMA POW.UŻYTKOWEJ		56.66

Obiekt: BUDYNEK MIESZKALNY WIELORODZINNY
Ul.Zofii Kossak 2
59-220 Legnica
dz. nr 584/2 obr. 0015 Tarninów, m.Legnica



Chojnowska 76 IIp. pok.4
59-220 Legnica
biuroarchimodus@gmail.com
ARCHIMODUS Pracownia Projektowa Ewa Kapela-Sychowicz

Tytuł rys: LOKAL NR 3- 1PIĘTRO, 3 POKOJE

Projektant: mgr inż. arch. Ewa Kapela-Sychowicz
uprawniona do projektowania bez ograniczeń
w specjalności architektonicznej - nr ew. 48/DSOKK/2011

Data: 2024.03.26


Skala: 1:100

Stadium: obmiar powykonawczy


Branża: architektura

A04

A4 210x297

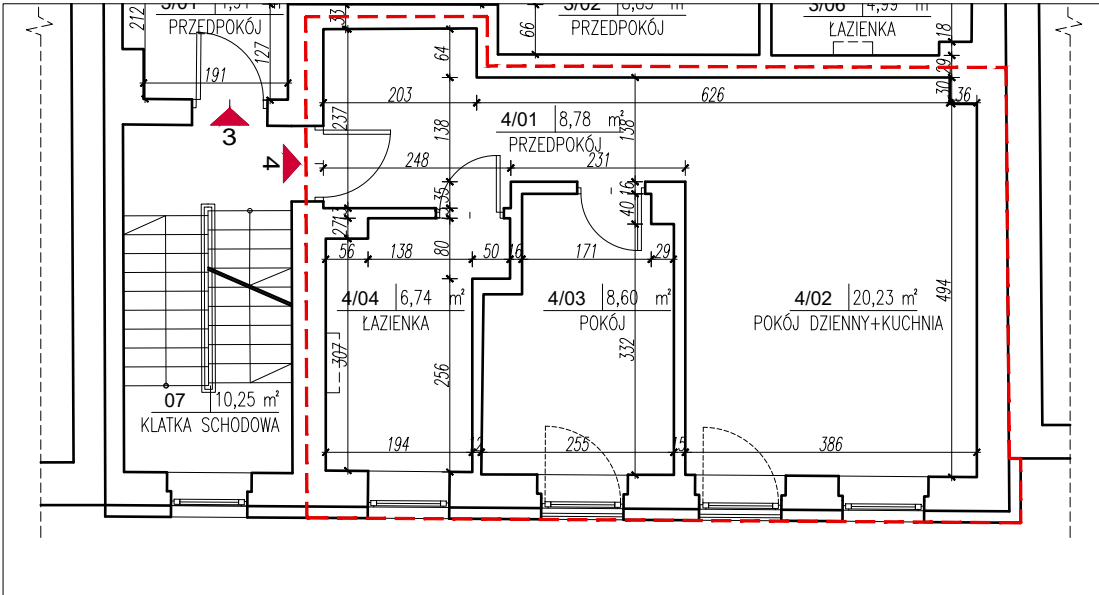

LOKALIZACJA MIESZKANIA

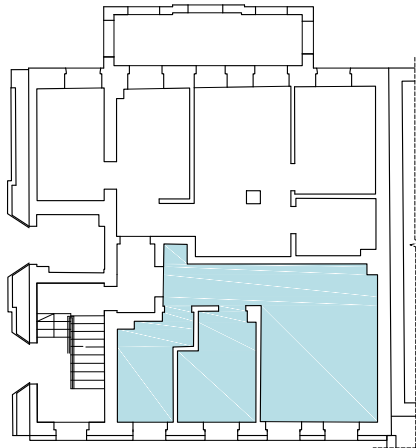


MIESZKANIE 4		
4/01	PRZEDPOKÓJ	8.78
4/02	POKÓJ DZIENNY Z KUCHNIĄ	20.23
4/03	POKÓJ	8.60
4/04	ŁAZIENKA	6.74
SUMA POW. UŻYTKOWEJ		44.35



Obiekt:	BUDYNEK MIESZKALNY WIELORODZINNY Ul. Zofii Kossak 2 59-220 Legnica dz. nr 584/2 obr. 0015 Tarninów, m. Legnica	Chojnowska 76 IIp. pok. 4 59-220 Legnica biuroarchimodus@gmail.com	
		ARCHIMODUS Pracownia Projektowa Ewa Kapela-Sychowicz	

Tytuł rys: LOKAL NR 4-1 PIĘTRO, 2 POKOJE				
Projektant: mgr inż. arch. Ewa Kapela-Sychowicz uprawniona do projektowania bez ograniczeń w specjalności architektonicznej - nr ew. 48/DSOKK/2011	Data: 2024.03.26		Stadium: obmiar powykonawczy	
	Skala: 1:100		Branża: architektura	
			A05	

A4 210x297

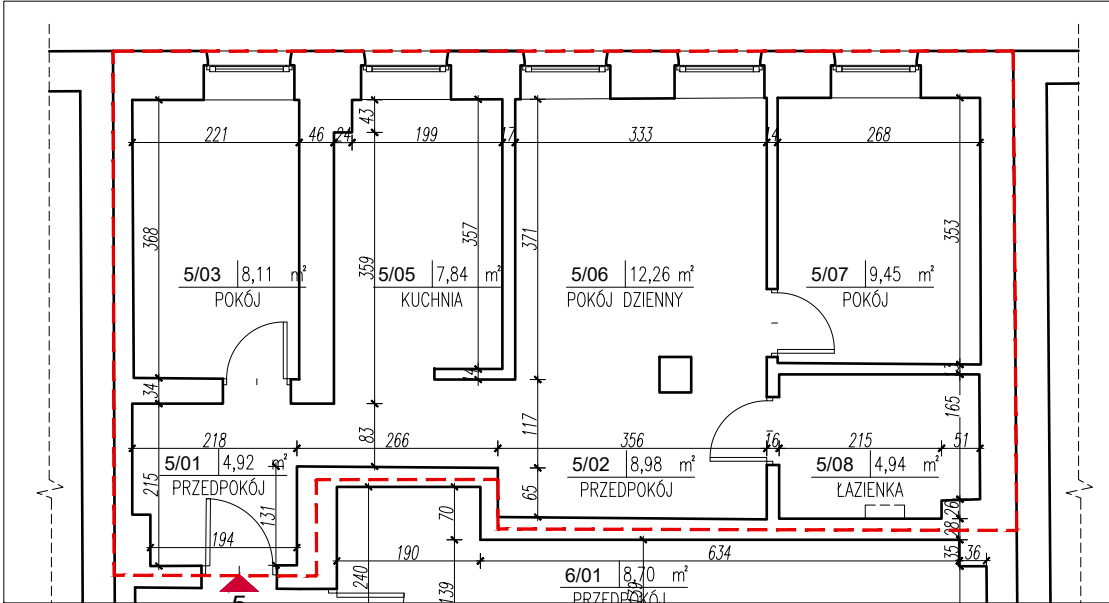

LOKALIZACJA MIESZKANIA

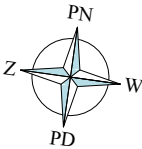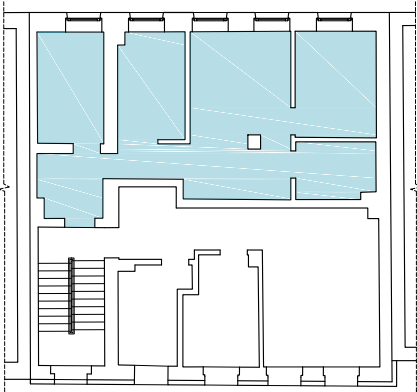

MIESZKANIE 5		
5/01	PRZEDPOKÓJ	4.92
5/02	PRZEDPOKÓJ	8.98
5/03	POKÓJ	8.11
5/04	KUCHNIA	7.84
5/05	POKÓJ DZIENNY	12.26
5/06	POKÓJ	9.45
5/07	ŁAZIENKA	4.94
SUMA POW.UŻYTKOWEJ		56.50

Obiekt: BUDYNEK MIESZKALNY WIELORODZINNY
Ul.Zofii Kossak 2
59-220 Legnica
dz. nr 584/2 obr. 0015 Tarninów, m.Legnica



Chojnowska 76 IIp. pok.4
59-220 Legnica
biuroarchimodus@gmail.com
ARCHIMODUS Pracownia Projektowa Ewa Kapela-Sychowicz

Tytuł rys: LOKAL NR 5-2 PIĘTRO, 3 POKOJE

Projektant: mgr inż. arch. Ewa Kapela-Sychowicz
uprawniona do projektowania bez ograniczeń
w specjalności architektonicznej - nr ew. 48/DSOKK/2011

Data: 2024.03.26


Skala: 1:100

Stadium: obmiar powykonawczy


Branża: architektura

A06

A4 210x297

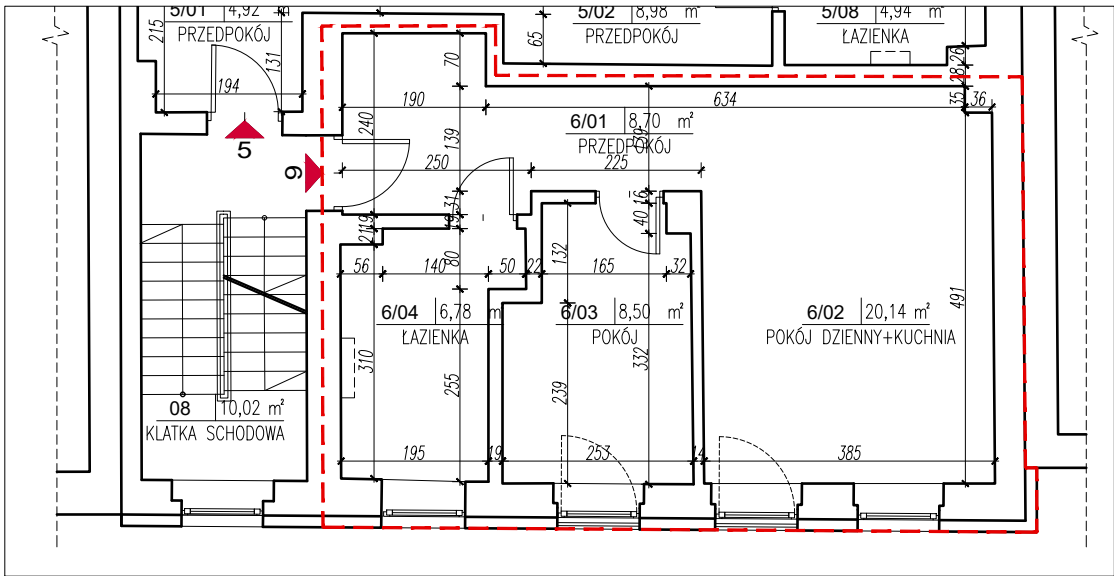

LOKALIZACJA MIESZKANIA

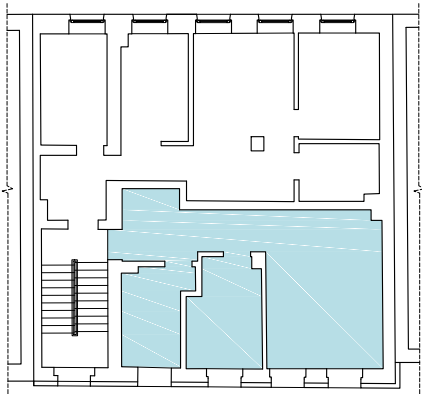

MIESZKANIE 6		
6/01	PRZEDPOKÓJ	8.70
6/02	POKÓJ DZIENNY Z KUCHNIĄ	20.14
6/03	POKÓJ	8.50
6/04	ŁAZIENKA	6.78
SUMA POW.UŻYTKOWEJ		44.12

Obiekt: BUDYNEK MIESZKALNY WIELORODZINNY
Ul.Zofii Kossak 2
59-220 Legnica
dz. nr 584/2 obr. 0015 Tarninów, m.Legnica



Chojnowska 76 IIp. pok.4
59-220 Legnica
biuroarchimodus@gmail.com
ARCHIMODUS Pracownia Projektowa Ewa Kapela-Sychowicz

Tytuł rys: LOKAL NR 6-2 PIĘTRO, 2 POKOJE


Projektant: mgr inż. arch. Ewa Kapela-Sychowicz
uprawniona do projektowania bez ograniczeń
w specjalności architektonicznej - nr ew. 48/DSOKK/2011

Data: 2024.03.26
Skala: 1:100



Stadium: obmiar powykonawczy
Branża: architektura

A07

A4 210x297

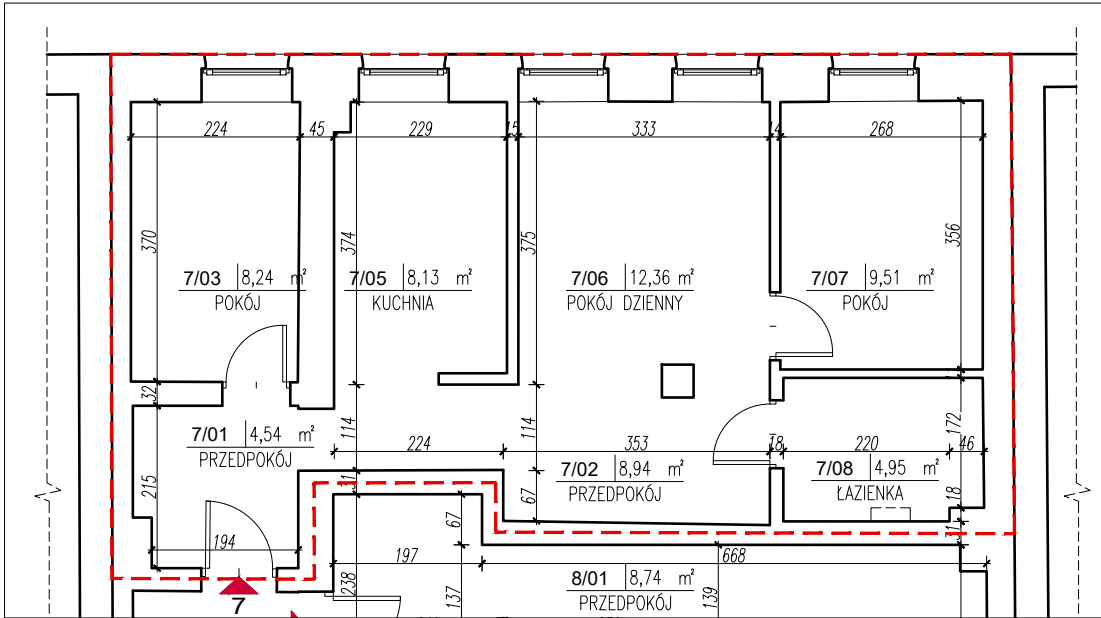

LOKALIZACJA MIESZKANIA

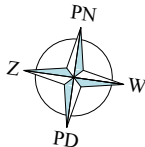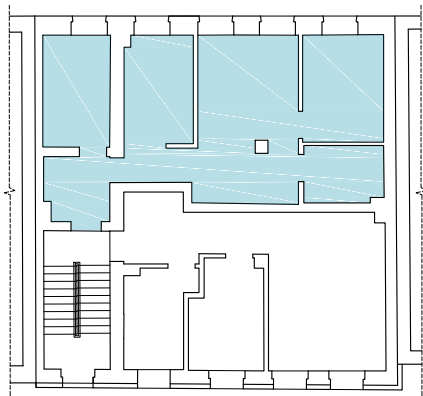


7/01	PRZEDPOKÓJ	4.54
7/02	PRZEDPOKÓJ	8.94
7/03	POKÓJ	8.24
7/04	KUCHNIA	8.13
7/05	POKÓJ DZIENNY	12.36
7/06	POKÓJ	9.51
7/07	ŁAZIENKA	4.95
SUMA POW.UŻYTKOWEJ		56.67


Obiekt:	BUDYNEK MIESZKALNY WIELORODZINNY			Chojnowska 76 IIp. pok.4 59-220 Legnica biuroarchimodus@gmail.com
	Ul.Zofii Kossak 2 59-220 Legnica dz. nr 584/2 obr. 0015 Tarninów, m.Legnica			

Tytuł rys: LOKAL NR 7-3 PIĘTRO, 3 POKOJE					
Projektant: mgr inż. arch. Ewa Kapela-Sychowicz uprawniona do projektowania bez ograniczeń w specjalności architektonicznej - nr ew. 48/DSOKK/2011	Data: 2024.03.26		Stadium: obmiar powykonawczy		
	Skala: 1:100		Branża: architektura		A08

A4 210x297

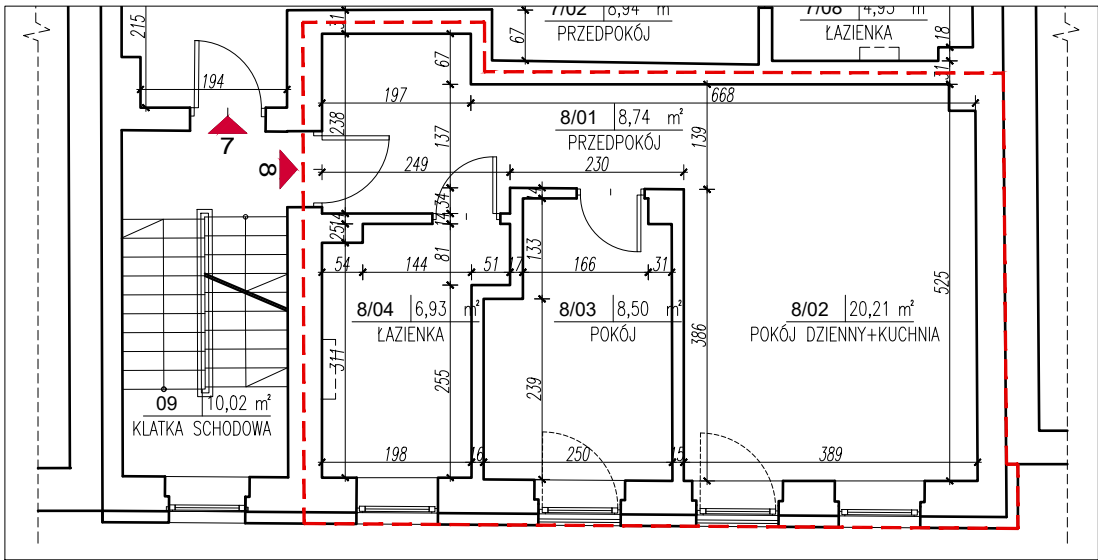

LOKALIZACJA MIESZKANIA

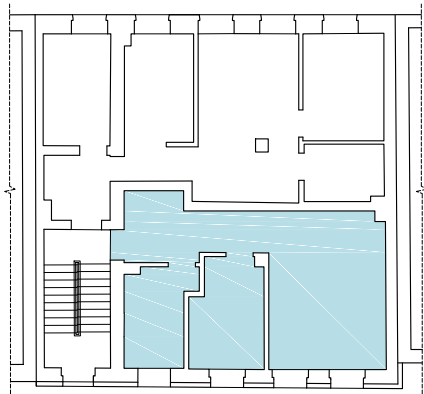

MIESZKANIE 8		
8/01	PRZEDPOKÓJ	8.74
8/02	POKÓJ DZIENNY Z KUCHNIĄ	20.21
8/03	POKÓJ	8.50
8/04	ŁAZIENKA	6.93
SUMA POW.UŻYTKOWEJ		44.38

Obiekt: BUDYNEK MIESZKALNY WIELORODZINNY
Ul.Zofii Kossak 2
59-220 Legnica
dz. nr 584/2 obr. 0015 Tarninów, m.Legnica



Chojnowska 76 IIp. pok.4
59-220 Legnica
biuroarchimodus@gmail.com
ARCHIMODUS Pracownia Projektowa Ewa Kapela-Sychowicz

Tytuł rys: LOKAL NR 8- 3 PIĘTRO, 2 POKOJE

Projektant: mgr inż. arch. Ewa Kapela-Sychowicz
uprawniona do projektowania bez ograniczeń
w specjalności architektonicznej - nr ew. 48/DSOKK/2011

Data: 2024.03.26
Skala: 1:100

Stadium: obmiar powykonawczy
Branża: architektura

A09