


A4 210x297

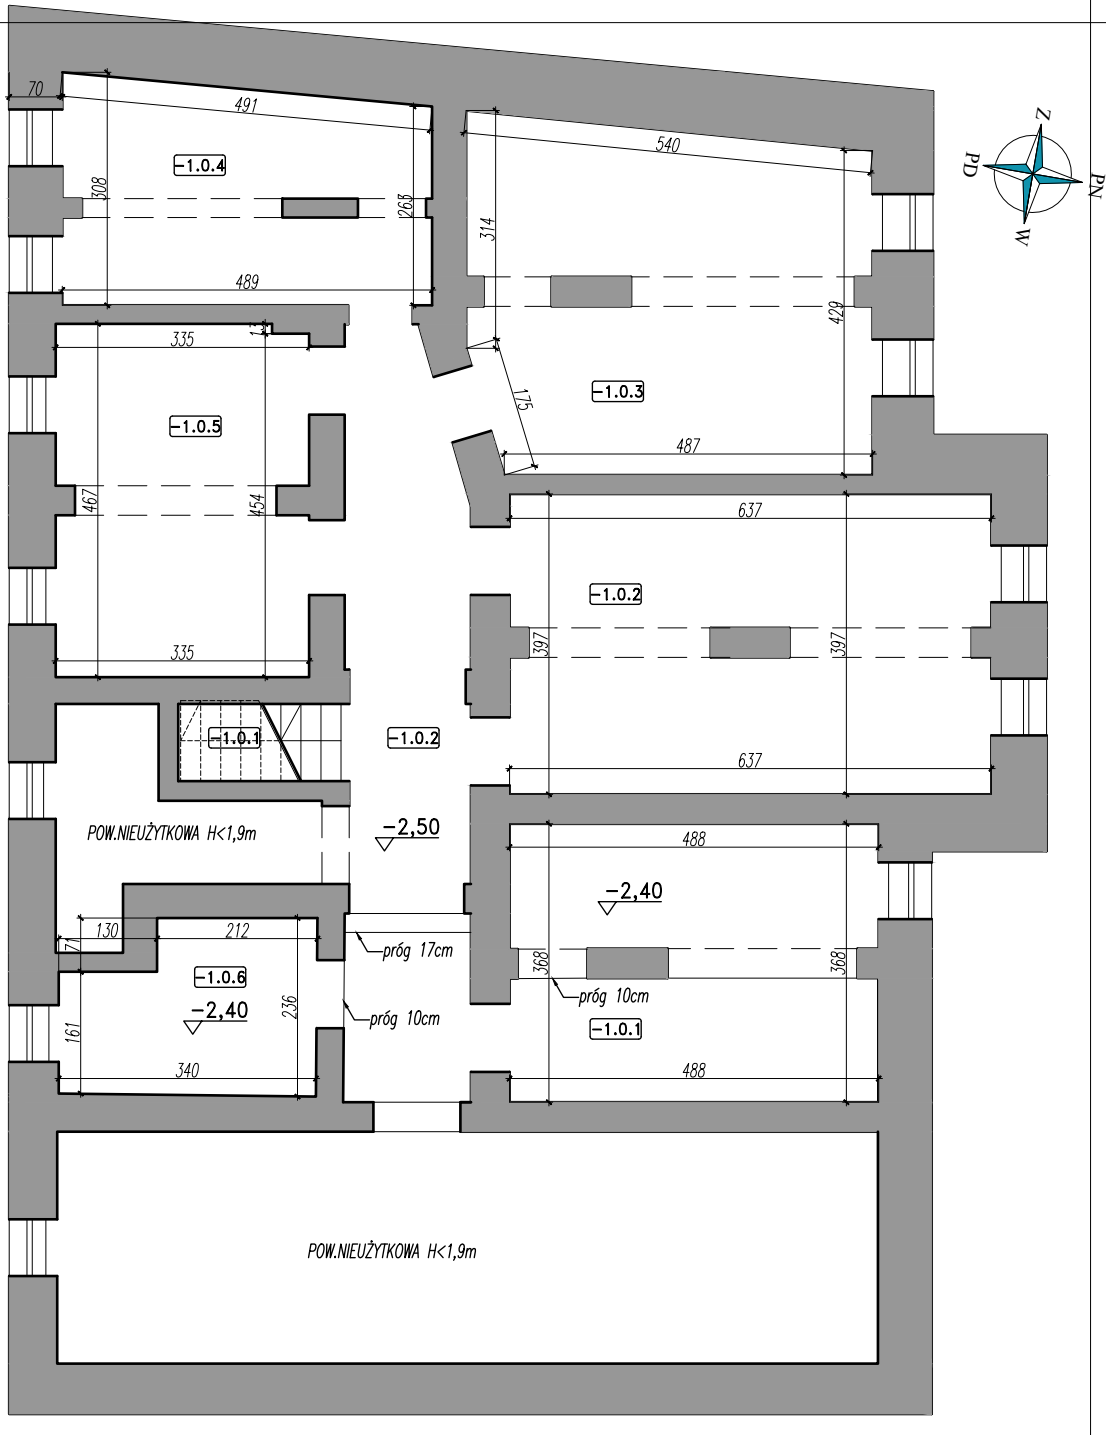

ZESTAWIENIE POWIERZCHNI-PIWNICA		
POW.WSPÓLNE		
0.0.1	KLATKA SCHODOWA	3.39
0.0.2	KORYTARZ	7.57
0.0.3	KORYTARZ	1.13
0.0.4	GAZOMIERZ	10.24
		22.33
KOMÓRKI LOKATORSKIE		
-1.0.1	PIWNICA	17.49
-1.0.2	PIWNICA	24.87
-1.0.3	PIWNICA	23.65
-1.0.4	PIWNICA	13.81
-1.0.5	PIWNICA	15.51
-1.0.6	PIWNICA	7.15
		102.48
SUMA POW.UŻYTKOWEJ		124.81

Uwagi:
Inwentaryzacja powykonawcza architektury nie obejmuje wszystkich elementów budowlanych typu instalacje sanitarne czy elementy drugorzędne wyposażenia budynku, nie wpływające na obmiar min.:
wyłazy dachowe, klapy oddymiające, balustrady, drabinki, szafki instalacyjne, szachty itp.
Pomiary w piwnicy wykonano po obrysie ścian w stanie surowym tj. zgodnie ze stanem faktycznym.

Obiekt: BUDYNEK MIESZKALNY WIELORODZINNY
Ul.Zofii Kossak 4
59-220 Legnica
dz. nr 584/1 obr. 0015 Tarninów, m.Legnica

Chojnowska 76 IIp. pok.4
59-220 Legnica
biuroarchimodus@gmail.com
ARCHIMODUS Pracownia Projektowa Ewa Kapela-Sychowicz


Tytuł rys: RZUT PIWNICY.KOMÓRKI LOKATORSKIE

Projektant: mgr inż. arch. Ewa Kapela-Sychowicz
uprawniona do projektowania bez ograniczeń
w specjalności architektonicznej - nr ew. 48/DSOKK/2011

Data: 2024.11.06
Skala: 1:100
Stadium: obmiar powykonawczy
Branża: architektura

A01

A4 210x297

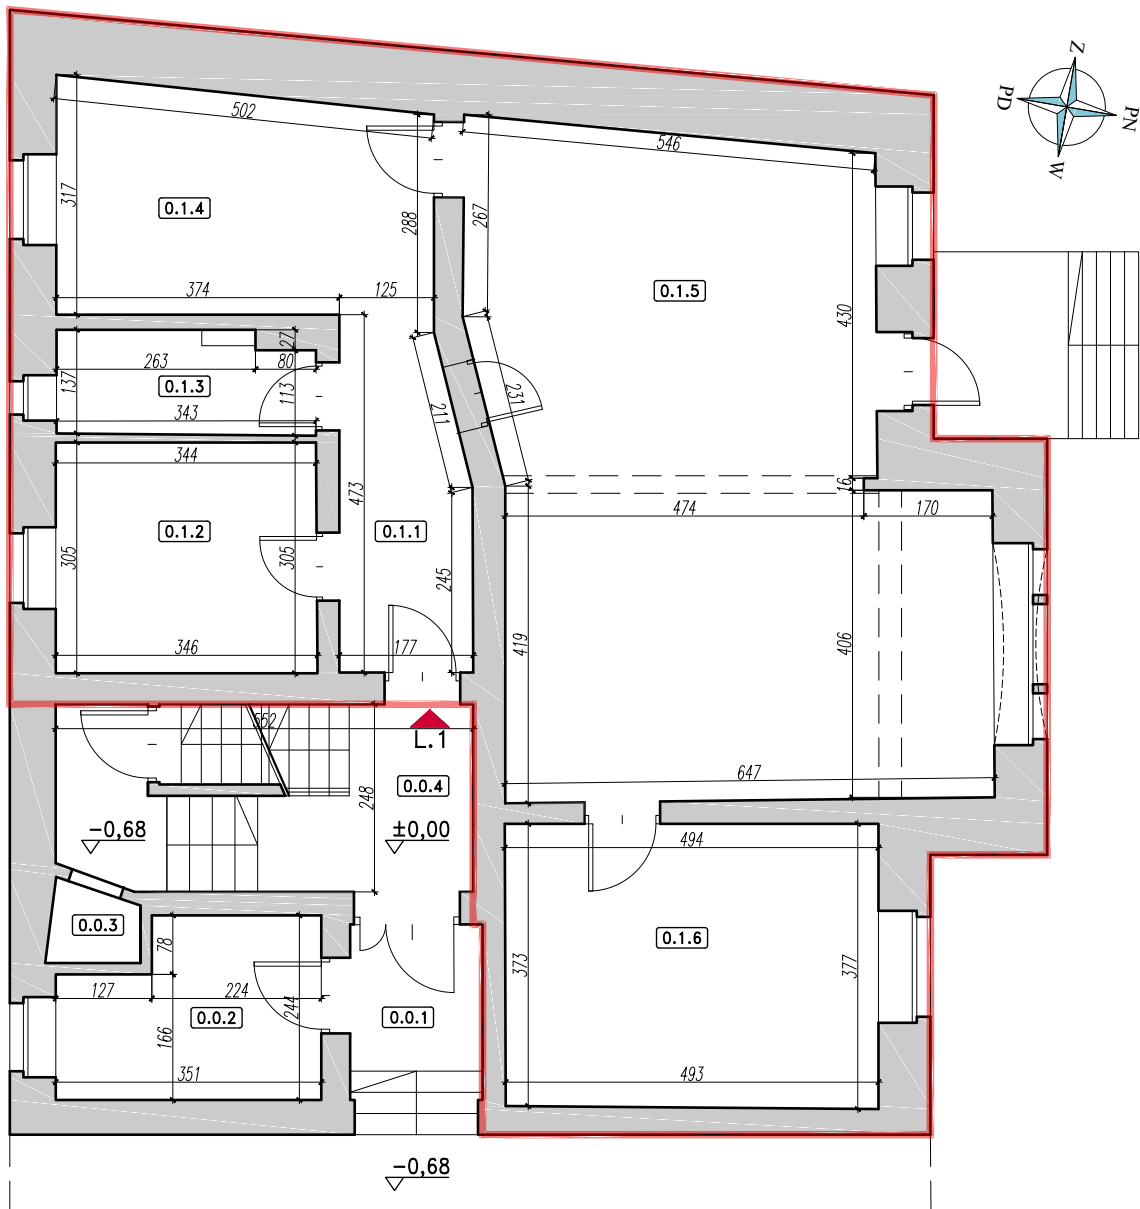

ZESTAWIENIE POWIERZCHNI-PARTER		
POW.WSPÓLNE		
0.0.1	KORYTARZ	3.39
0.0.2	WÓZKOWNIA	7.57
0.0.3	MAGAZYNEK	1.14
0.0.4	KŁATKA SCHODOWA	10.27
		22.37
LOKAL UŻYTKOWY L1		
0.1.1	KORYTARZ	7.69
0.1.2	POM.SOCJALNE	10.52
0.1.3	ŁAZIENKA	4.53
0.1.4	POM.UŻYTKOWE	14.51
0.1.5	POM.UŻYTKOWE	51.51
0.1.6	POM.UŻYTKOWE	18.50
SUMA POW. UŻYTKOWEJ		107.26
SUMA POW.UŻYTKOWEJ		129.63

Uwaga: Inwentaryzacja powykonawcza architektury nie obejmuje wszystkich elementów budowlanych typu instalacje sanitarne czy elementy drugorzędne wyposażenia budynku, nie wpływające na obmiar min.: wyłazy dachowe, klapy oddymiające, balustrady, drabinki, szafki instalacyjne, szachty itp.

Obiekt: BUDYNEK MIESZKALNY WIELORODZINNY
Ul.Zofii Kossak 4
59-220 Legnica
dz. nr 584/1 obr. 0015 Tarninów, m.Legnica

Chojnowska 76 IIp. pok.4
59-220 Legnica
biuroarchimodus@gmail.com
ARCHIMODUS Pracownia Projektowa Ewa Kapela-Sychowicz


Tytuł rys: LOKAL UŻYTKOWY NR 1-PARTER

Projektant: mgr inż. arch. Ewa Kapela-Sychowicz
uprawniona do projektowania bez ograniczeń
w specjalności architektonicznej - nr ew. 48/DSOKK/2011

Data: 2024.11.06
Skala: 1:100
Stadium: obmiar powykonawczy
Branża: architektura

A02

A4 210x297

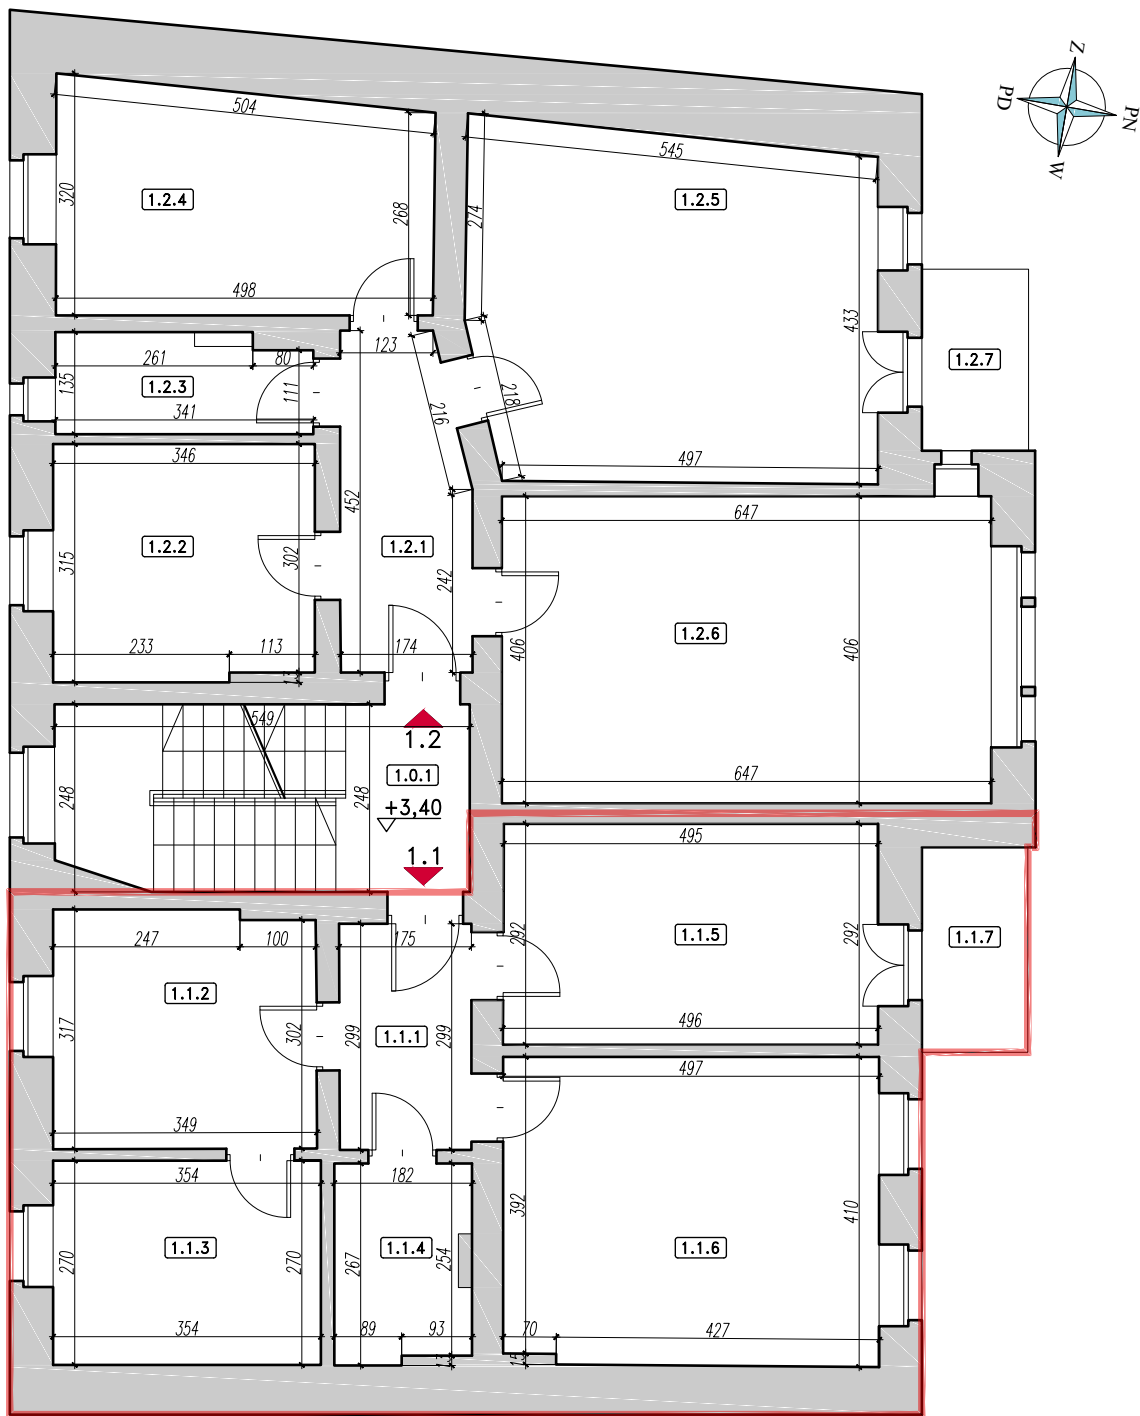


ZESTAWIENIE POWIERZCHNI-1P		
MIESZKANIE 1.1		
1.1.1	KORYTARZ	5.21
1.1.2	KUCHNIA	10.87
1.1.3	POKÓJ	9.55
1.1.4	ŁAZIENKA	4.73
1.1.5	POKÓJ	14.46
1.1.6	POKÓJ	20.18
SUMA POW. UŻYTKOWEJ		65.00
1.1.7	BALKON	3.79

Uwaga: Inwentaryzacja powykonawcza architektury nie obejmuje wszystkich elementów budowlanych typu instalacje sanitarne czy elementy drugorzędne wyposażenia budynku, nie wpływające na obmiar min.: wyłazy dachowe, kłapy oddymiające, balustrady, drabinki, szafki instalacyjne, szachty itp.

Obiekt:	BUDYNEK MIESZKALNY WIELORODZINNY Ul.Zofii Kossak 4 59-220 Legnica dz. nr 584/1 obr. 0015 Tarninów, m.Legnica		 ARCHIMODUS Pracownia Projektowa Ewa Kapela-Sychowicz	Chojnowska 76 IIp. pok.4 59-220 Legnica biuroarchimodus@gmail.com	
	Tytuł rys: MIESZKANIE NR 1.1-1 PIĘTRO				
Projektant: mgr inż. arch. Ewa Kapela-Sychowicz uprawniona do projektowania bez ograniczeń w specjalności architektonicznej - nr ew. 48/DSOKK/2011	Data: 2024.11.06		Stadium: obmiar powykonawczy		
	Skala: 1:100		Branża: architektura		
				A04	

A4 210x297

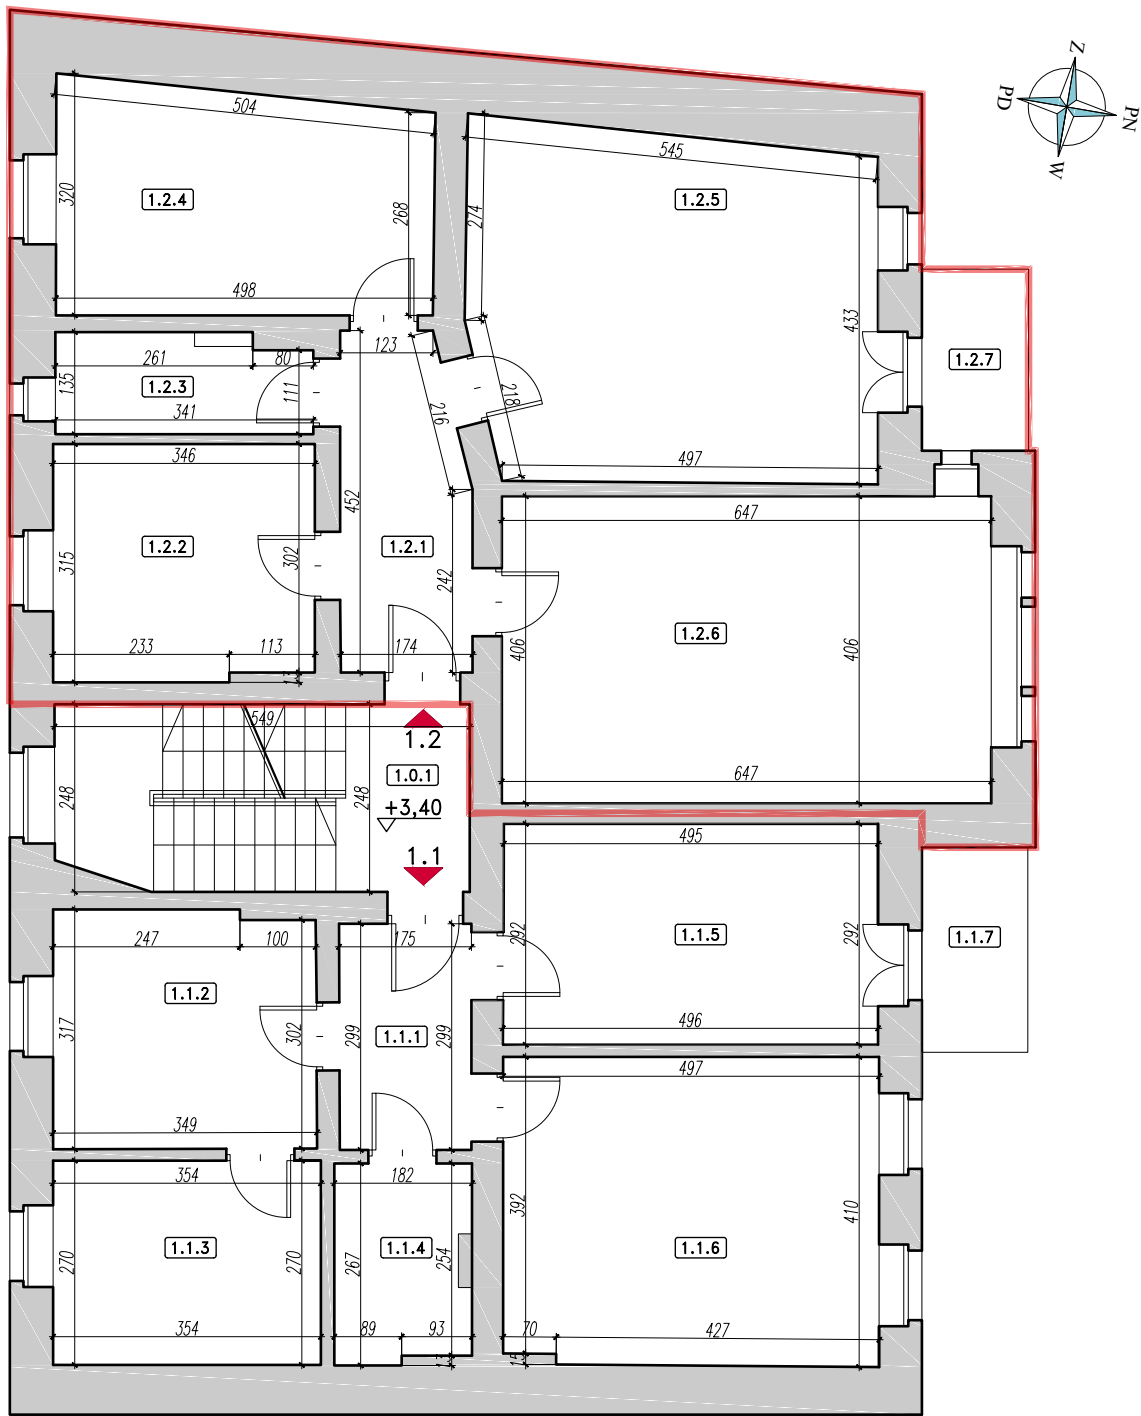

ZESTAWIENIE POWIERZCHNI-1P		
MIESZKANIE 1.2		
1.2.1	KORYTARZ	7.33
1.2.2	KUCHNIA	10.75
1.2.3	ŁAZIENKA	4.41
1.2.4	POKÓJ	14.69
1.2.5	POKÓJ	24.51
1.2.6	POKÓJ	26.26
SUMA POW. UŻYTKOWEJ		87.95
1.2.7	BALKON	3.38

Uwaga: Inwentaryzacja powykonawcza architektury nie obejmuje wszystkich elementów budowlanych typu instalacje sanitarne czy elementy drugorzędne wyposażenia budynku, nie wpływające na obmiar min.: wylazy dachowe, kłapy oddymiające, balustrady, drabinki, szafki instalacyjne, szachty itp.

Obiekt: BUDYNEK MIESZKALNY WIELORODZINNY
Ul. Zofii Kossak 4
59-220 Legnica
dz. nr 584/1 obr. 0015 Tarninów, m. Legnica

Chojnowska 76 IIp. pok. 4
59-220 Legnica
biuroarchimodus@gmail.com
ARCHIMODUS Pracownia Projektowa Ewa Kapela-Sychowicz

Tytuł rys: MIESZKANIE NR 1.2-1 PIĘTRO


Projektant: mgr inż. arch. Ewa Kapela-Sychowicz
uprawniona do projektowania bez ograniczeń
w specjalności architektonicznej - nr ew. 48/DSOKK/2011

Data: 2024.11.06
Skala: 1:100

Stadium: obmiar powykonawczy
Branża: architektura

A04

A4 210x297

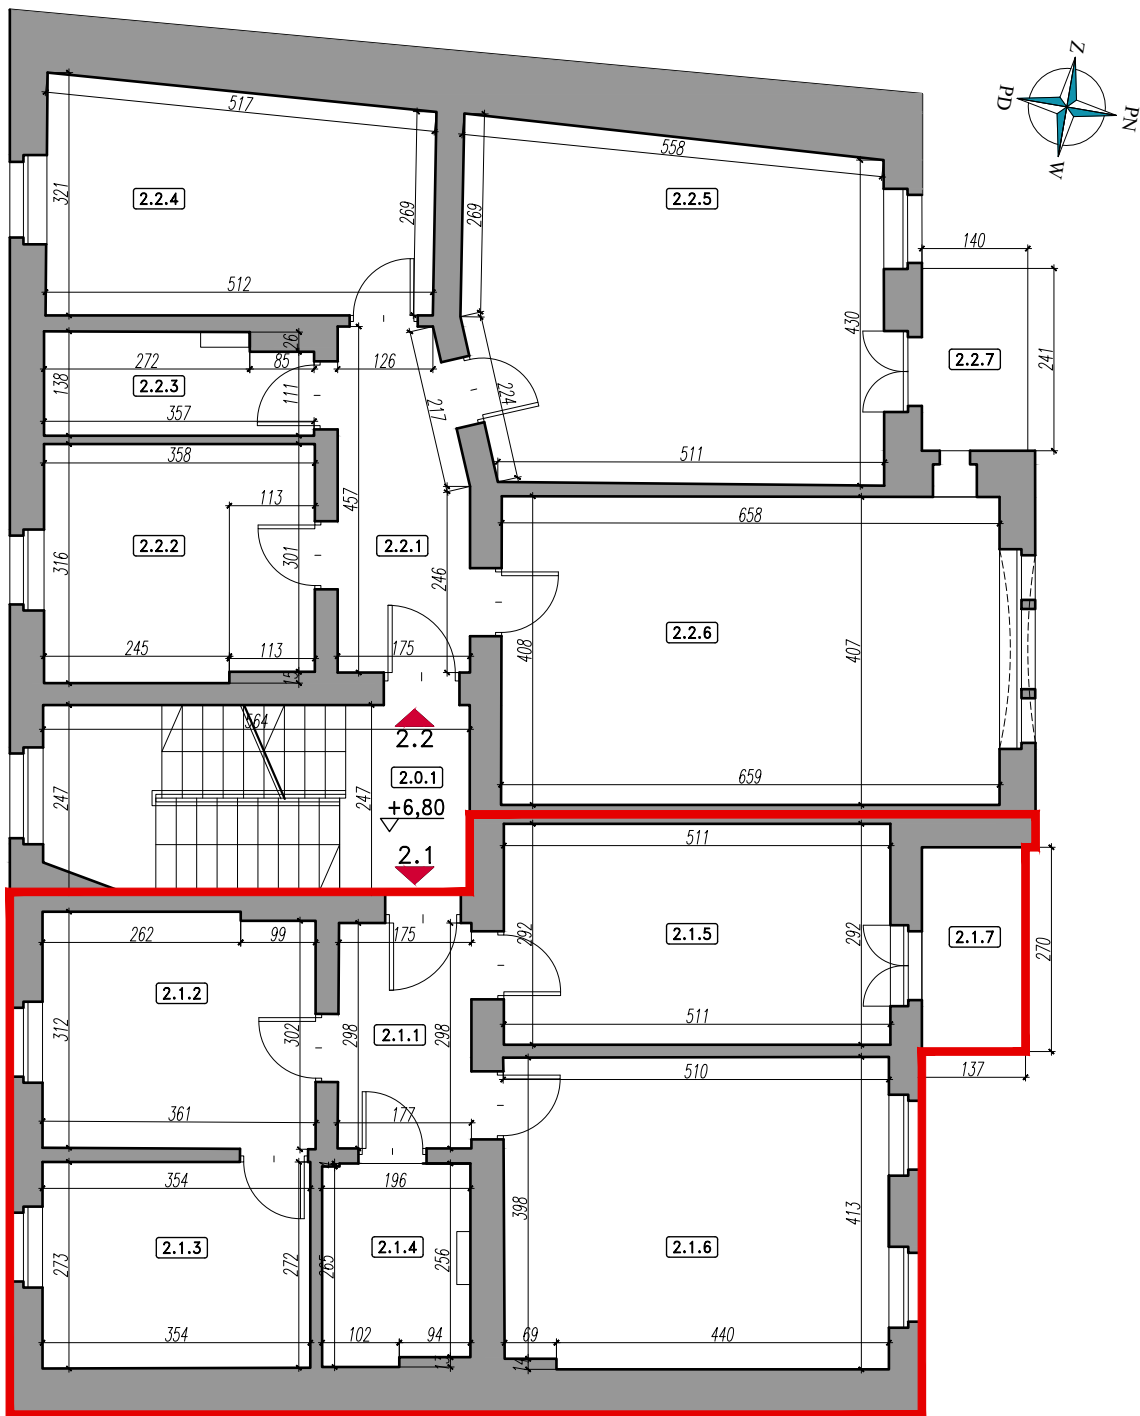

ZESTAWIENIE POWIERZCHNI-2P		
POW.WSPÓLNE		
2.0.1	KŁATKA SCHODOWA	13.72
		13.72
MIESZKANIE 2.1		
2.1.1	KORYTARZ	5.24
2.1.2	KUCHNIA	11.18
2.1.3	POKÓJ	9.64
2.1.4	ŁAZIENKA	5.14
2.1.5	POKÓJ	14.92
2.1.6	POKÓJ	20.89
SUMA POW. UŻYTKOWEJ		67.01
2.1.7	BALKON	3.69

Uwaga: Inwentaryzacja powykonawcza architektury nie obejmuje wszystkich elementów budowlanych typu instalacje sanitarne czy elementy drugorzędne wyposażenia budynku, nie wpływające na obmiar min.: wyłazy dachowe, klapy oddymiające, balustrady, drabinki, szafki instalacyjne, szachty itp.

Obiekt: BUDYNEK MIESZKALNY WIELORODZINNY
Ul.Zofii Kossak 4
59-220 Legnica
dz. nr 584/1 obr. 0015 Tarninów, m.Legnica

Chojnowska 76 IIp. pok.4
59-220 Legnica
biuroarchimodus@gmail.com
ARCHIMODUS Pracownia Projektowa Ewa Kapela-Sychowicz

Tytuł rys: MIESZKANIE NR 2.1-2 PIĘTRO

Projektant: mgr inż. arch. Ewa Kapela-Sychowicz
uprawniona do projektowania bez ograniczeń
w specjalności architektonicznej - nr ew. 48/DSOKK/2011

Data: 2024.11.06


Skala: 1:100

Stadium: obmiar powykonawczy

Branża: architektura

A05

A4 210x297

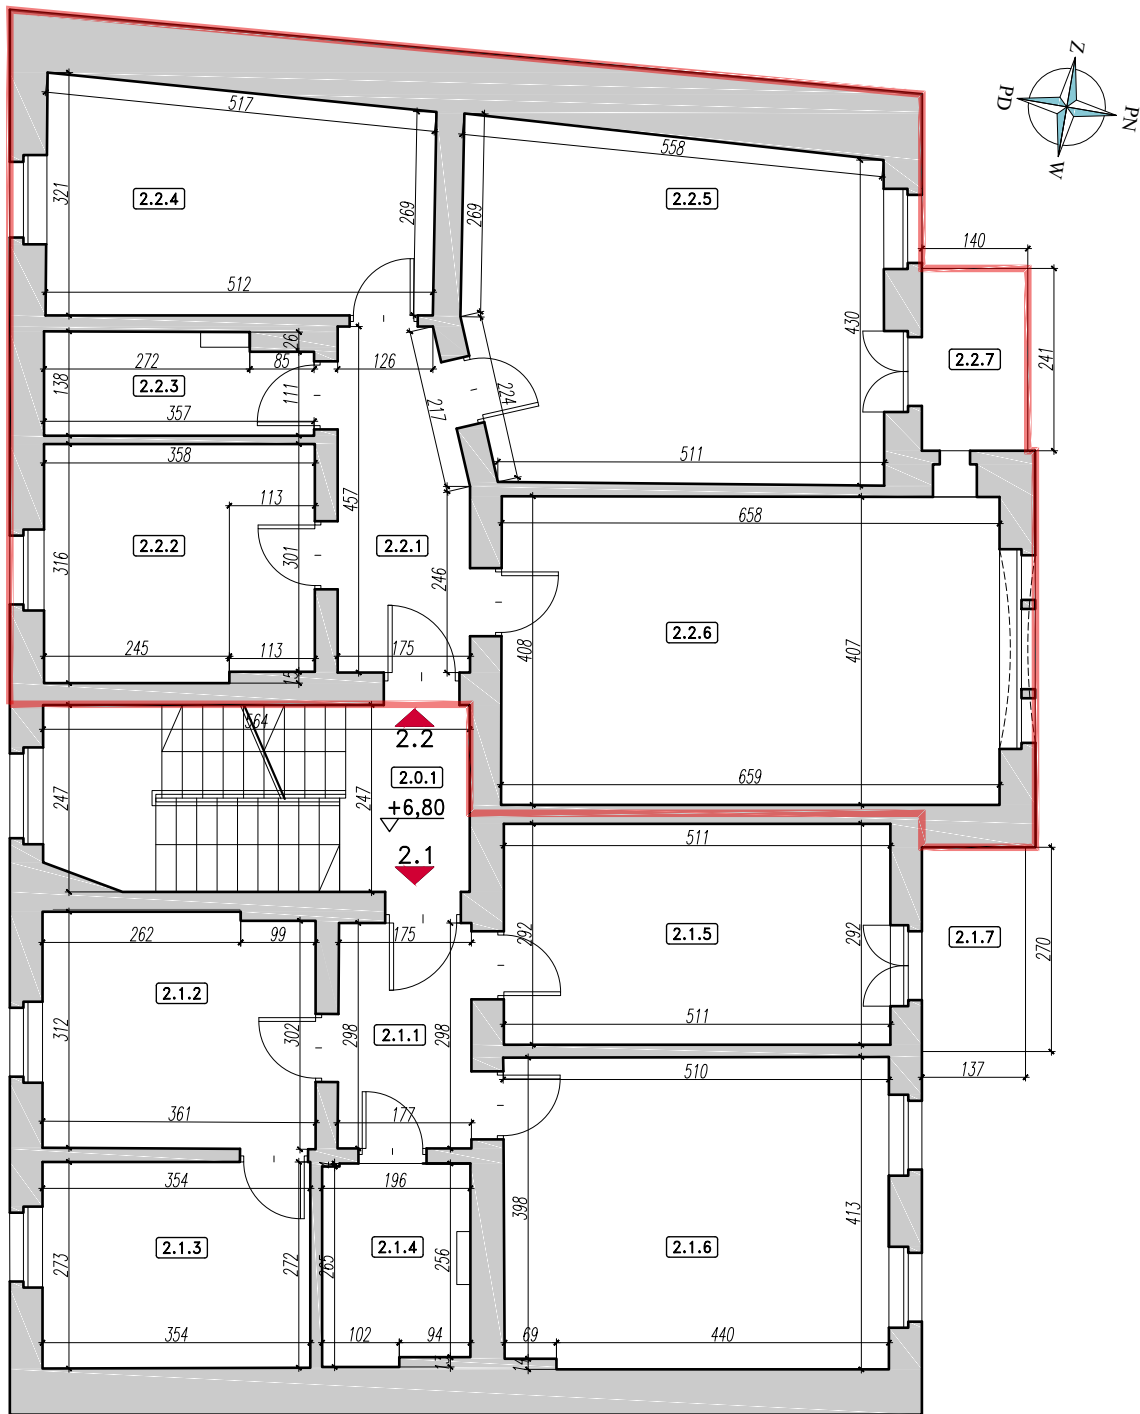

ZESTAWIENIE POWIERZCHNI-2P		
MIESZKANIE 2.2		
2.2.1	KORYTARZ	7.48
2.2.2	KUCHNIA	11.14
2.2.3	ŁAZIENKA	4.68
2.2.4	POKÓJ	15.14
2.2.5	POKÓJ	25.07
2.2.6	POKÓJ	26.83
SUMA POW. UŻYTKOWEJ		90.34
2.2.7	BALKON	3.37
SUMA POW.UŻYTKOWEJ		171.07

Uwaga: Inwentaryzacja powykonawcza architektury nie obejmuje wszystkich elementów budowlanych typu instalacje sanitarne czy elementy drugorzędne wyposażenia budynku, nie wpływające na obmiar min.: wylazy dachowe, klapy oddymiające, balustrady, drabinki, szafki instalacyjne, szachty itp.

Obiekt: BUDYNEK MIESZKALNY WIELORODZINNY
Ul.Zofii Kossak 4
59-220 Legnica
dz. nr 584/1 obr. 0015 Tarninów, m.Legnica

Chojnowska 76 IIp. pok.4
59-220 Legnica
biuroarchimodus@gmail.com
ARCHIMODUS Pracownia Projektowa Ewa Kapela-Sychowicz

Tytuł rys: MIESZKANIE NR 2.2-2 PIĘTRO

Projektant: mgr inż. arch. Ewa Kapela-Sychowicz
uprawniona do projektowania bez ograniczeń
w specjalności architektonicznej - nr ew. 48/DSOKK/2011

Data: 2024.11.06


Skala: 1:100

Stadium: obmiar powykonawczy

Branża: architektura

A06

A4 210x297

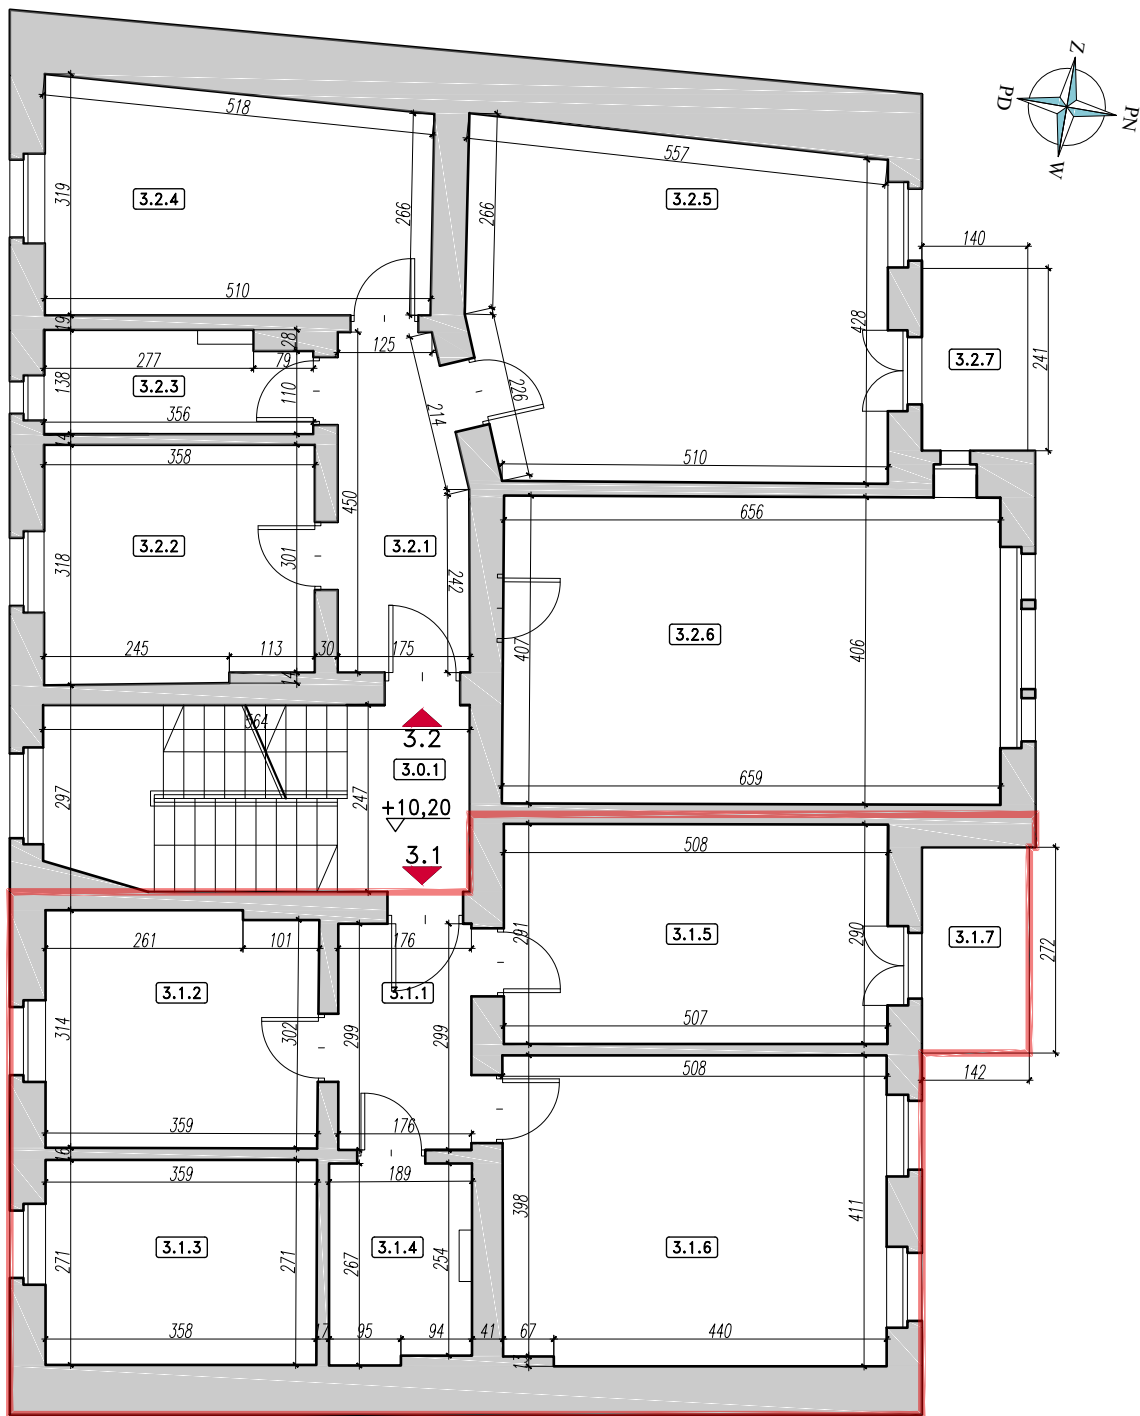

ZESTAWIENIE POWIERZCHNI-3P		
POW.WSPÓLNE		
3.0.1	KLATKA SCHODOWA	13.64
		13.64
MIESZKANIE 3.1		
3.1.1	KORYTARZ	5.26
3.1.2	KUCHNIA	11.20
3.1.3	POKÓJ	9.71
3.1.4	ŁAZIENKA	4.92
3.1.5	POKÓJ	14.74
3.1.6	POKÓJ	20.77
SUMA POW. UŻYTKOWEJ		66.60
3.1.7	BALKON	3.86

Uwaga: Inwentaryzacja powykonawcza architektury nie obejmuje wszystkich elementów budowlanych typu instalacje sanitarne czy elementy drugorzędne wyposażenia budynku, nie wpływające na obmiar min.: wyłazy dachowe, klapy oddymiające, balustrady, drabinki, szafki instalacyjne, szachty itp.

Obiekt: BUDYNEK MIESZKALNY WIELORODZINNY
Ul.Zofii Kossak 4
59-220 Legnica
dz. nr 584/1 obr. 0015 Tarninów, m.Legnica

Chojnowska 76 IIp. pok.4
59-220 Legnica
biuroarchimodus@gmail.com
ARCHIMODUS Pracownia Projektowa Ewa Kapela-Sychowicz

Tytuł rys: MIESZKANIE NR 3.1-3 PIĘTRO

Projektant: mgr inż. arch. Ewa Kapela-Sychowicz
uprawniona do projektowania bez ograniczeń
w specjalności architektonicznej - nr ew. 48/DSOKK/2011

Data: 2024.11.06


Stadium: obmiar powykonawczy

Skala: 1:100

Branża: architektura

A07

A4 210x297

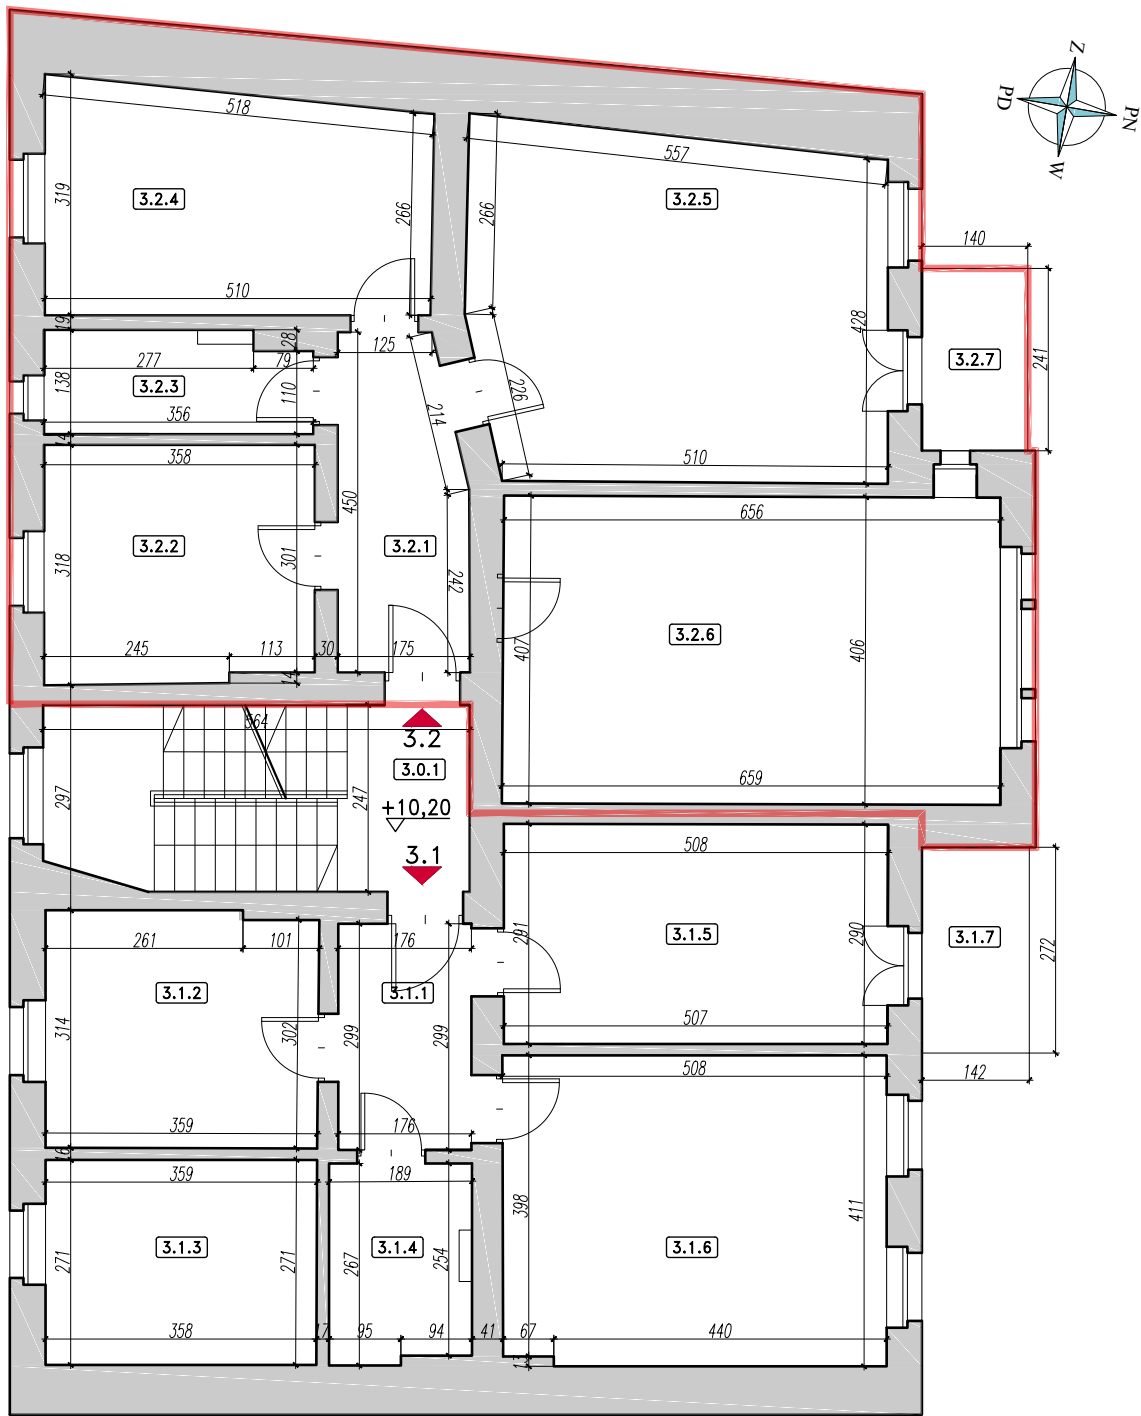

ZESTAWIENIE POWIERZCHNI-3P		
MIESZKANIE 3.2		
3.2.1	KORYTARZ	7.32
3.2.2	KUCHNIA	11.15
3.2.3	ŁAZIENKA	4.69
3.2.4	POKÓJ	15.01
3.2.5	POKÓJ	24.96
3.2.6	POKÓJ	26.72
SUMA POW. UŻYTKOWEJ		89.85
3.2.7	BALKON	3.37

Uwaga: Inwentaryzacja powykonawcza architektury nie obejmuje wszystkich elementów budowlanych typu instalacje sanitarne czy elementy drugorzędne wyposażenia budynku, nie wpływające na obmiar min.: wylazy dachowe, klapy oddymiające, balustrady, drabinki, szafki instalacyjne, szachty itp.

Obiekt: BUDYNEK MIESZKALNY WIELORODZINNY
Ul.Zofii Kossak 4
59-220 Legnica
dz. nr 584/1 obr. 0015 Tarninów, m.Legnica

Chojnowska 76 IIp. pok.4
59-220 Legnica
biuroarchimodus@gmail.com
ARCHIMODUS Pracownia Projektowa Ewa Kapela-Sychowicz

Tytuł rys: MIESZKANIE NR 3.2-3 PIĘTRO

Projektant: mgr inż. arch. Ewa Kapela-Sychowicz
uprawniona do projektowania bez ograniczeń
w specjalności architektonicznej - nr ew. 48/DSOKK/2011

Data: 2024.11.06


Skala: 1:100

Stadium: obmiar powykonawczy

Branża: architektura

A08

A4 210x297

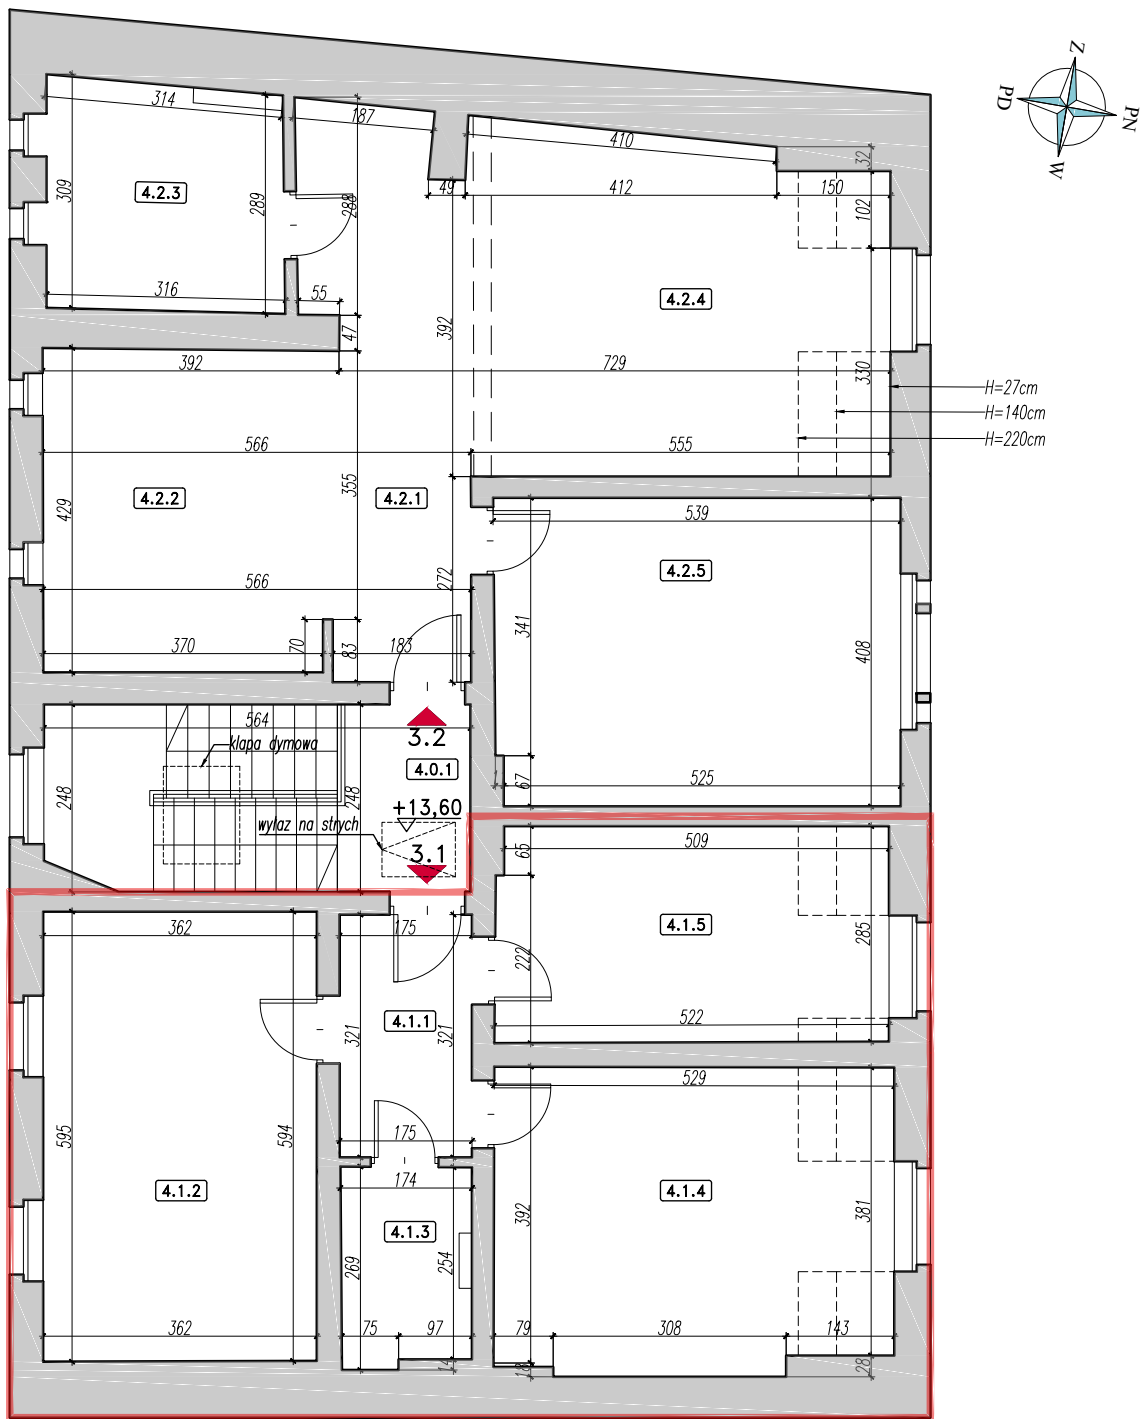

ZESTAWIENIE POWIERZCHNI-4P PODDASZE			
POW.WSPÓLNE			pow.podłogi
4.0.1	KŁATKA SCHODOWA	13.77	13.77
		13.77	13.77
MIESZKANIE 4.1			
4.1.1	KORYTARZ	5.61	5.61
4.1.2	KUCHNIA Z JADALNIĄ	21.51	21.51
4.1.3	ŁAZIENKA	4.50	4.50
4.1.4	POKÓJ	18.78	21.18
4.1.5	POKÓJ	13.41	14.82
SUMA POW. UŻYTKOWEJ		63.81	67.62

Uwaga: Inwentaryzacja powykonawcza architektury nie obejmuje wszystkich elementów budowlanych typu instalacje sanitarne czy elementy drugorzędne wyposażenia budynku, nie wpływające na obmiar min.: wyłazy dachowe, klapy oddymiające, balustrady, drabinki, szafki instalacyjne, szachty itp.

Obiekt: BUDYNEK MIESZKALNY WIELORODZINNY
Ul.Zofii Kossak 4
59-220 Legnica
dz. nr 584/1 obr. 0015 Tarninów, m.Legnica



Chojnowska 76 IIp. pok.4
59-220 Legnica
biuroarchimodus@gmail.com
ARCHIMODUS Pracownia Projektowa Ewa Kapela-Sychowicz

Tytuł rys: MIESZKANIE NR 4.1-4 PIĘTRO

Projektant: mgr inż. arch. Ewa Kapela-Sychowicz
uprawniona do projektowania bez ograniczeń
w specjalności architektonicznej - nr ew. 48/DSOKK/2011

Data: 2024.11.06


Skala: 1:100

Stadium: obmiar powykonawczy

Branża: architektura

A09

A4 210x297

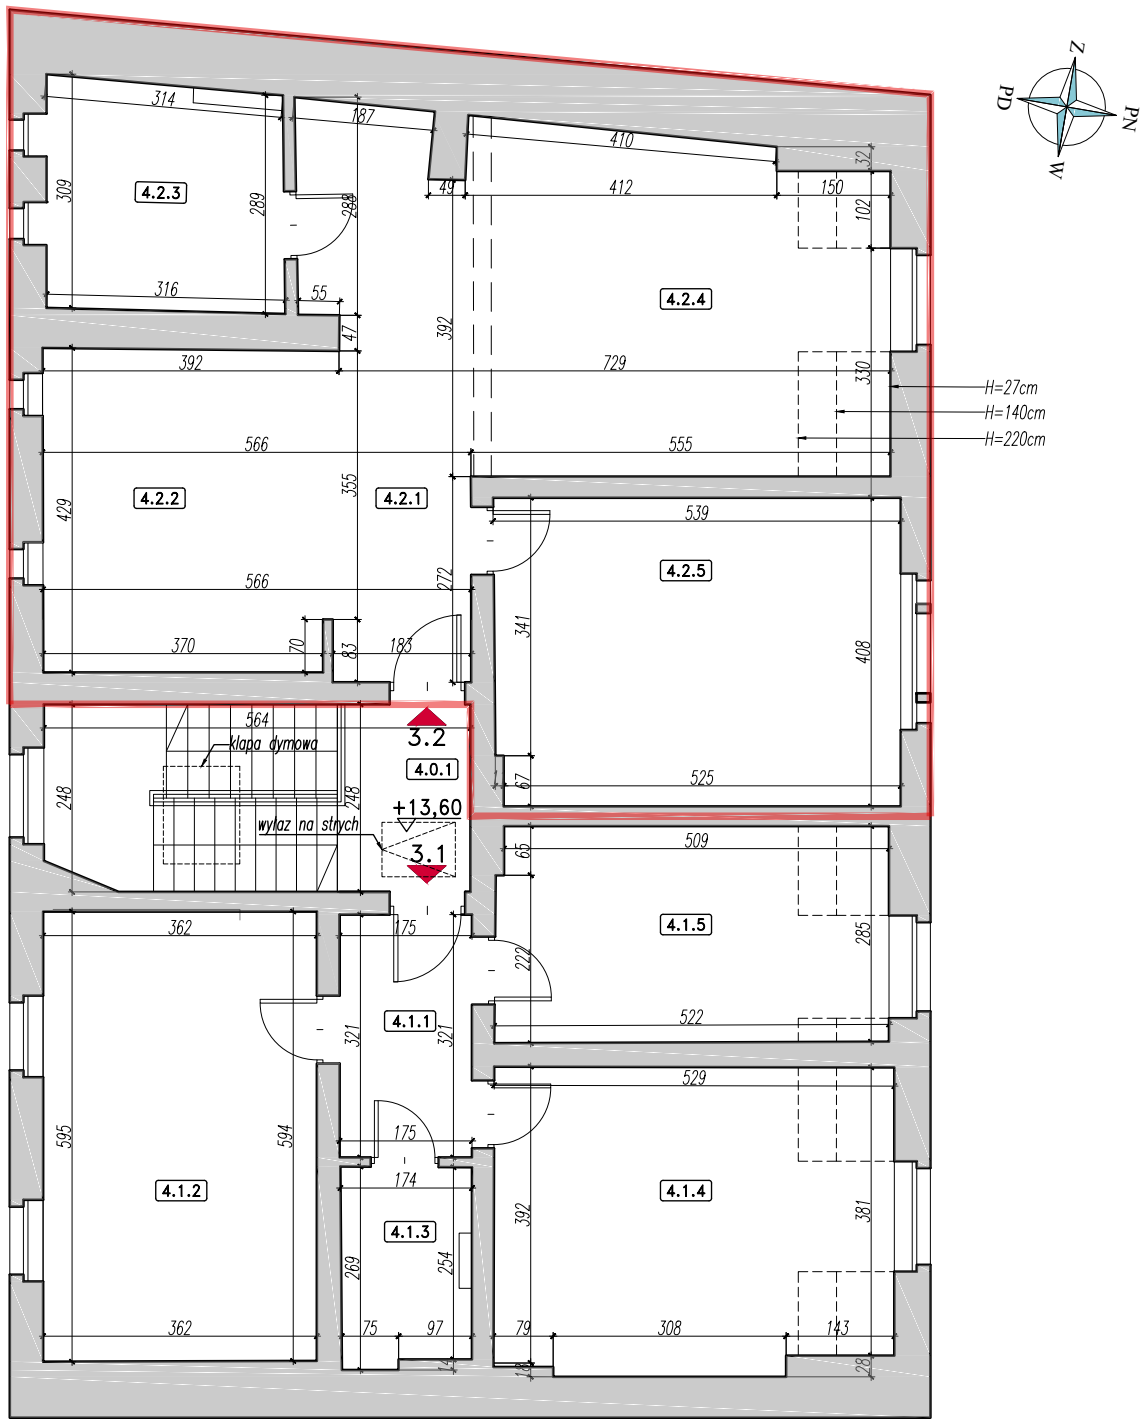

ZESTAWIENIE POWIERZCHNI-4P PODDASZE			
MIESZKANIE 4.2			
4.2.1	KORYTARZ	14.46	14.46
4.2.2	KUCHNIA Z JADALNIĄ	16.42	16.42
4.2.3	ŁAZIENKA	9.39	9.39
4.2.4	POKÓJ	22.16	24.68
4.2.5	POKÓJ	21.84	21.84
SUMA POW. UŻYTKOWEJ		84.27	86.79
SUMA POW.UŻYTKOWEJ		161.85	168.18

Uwaga: Inwentaryzacja powykonawcza architektury nie obejmuje wszystkich elementów budowlanych typu instalacje sanitarne czy elementy drugorzędne wyposażenia budynku, nie wpływające na obmiar min.: wyłazy dachowe, klapy oddymiające, balustrady, drabinki, szafki instalacyjne, schody itp.

Obiekt: BUDYNEK MIESZKALNY WIELORODZINNY Ul.Zofii Kossak 4 59-220 Legnica dz. nr 584/1 obr. 0015 Tarninów, m.Legnica		 ARCHIMODUS Pracownia Projektowa Ewa Kapela-Sychowicz		Chojnowska 76 IIp. pok.4 59-220 Legnica biuroarchimodus@gmail.com	
Tytuł rys: MIESZKANIE NR 4.2-4 PIĘTRO					
Projektant: mgr inż. arch. Ewa Kapela-Sychowicz uprawniona do projektowania bez ograniczeń w specjalności architektonicznej - nr ew. 48/DSOKK/2011		Data: 2024.11.06 Skala: 1:100		Stadium: obmiar powykonawczy Branża: architektura	
				A10	